

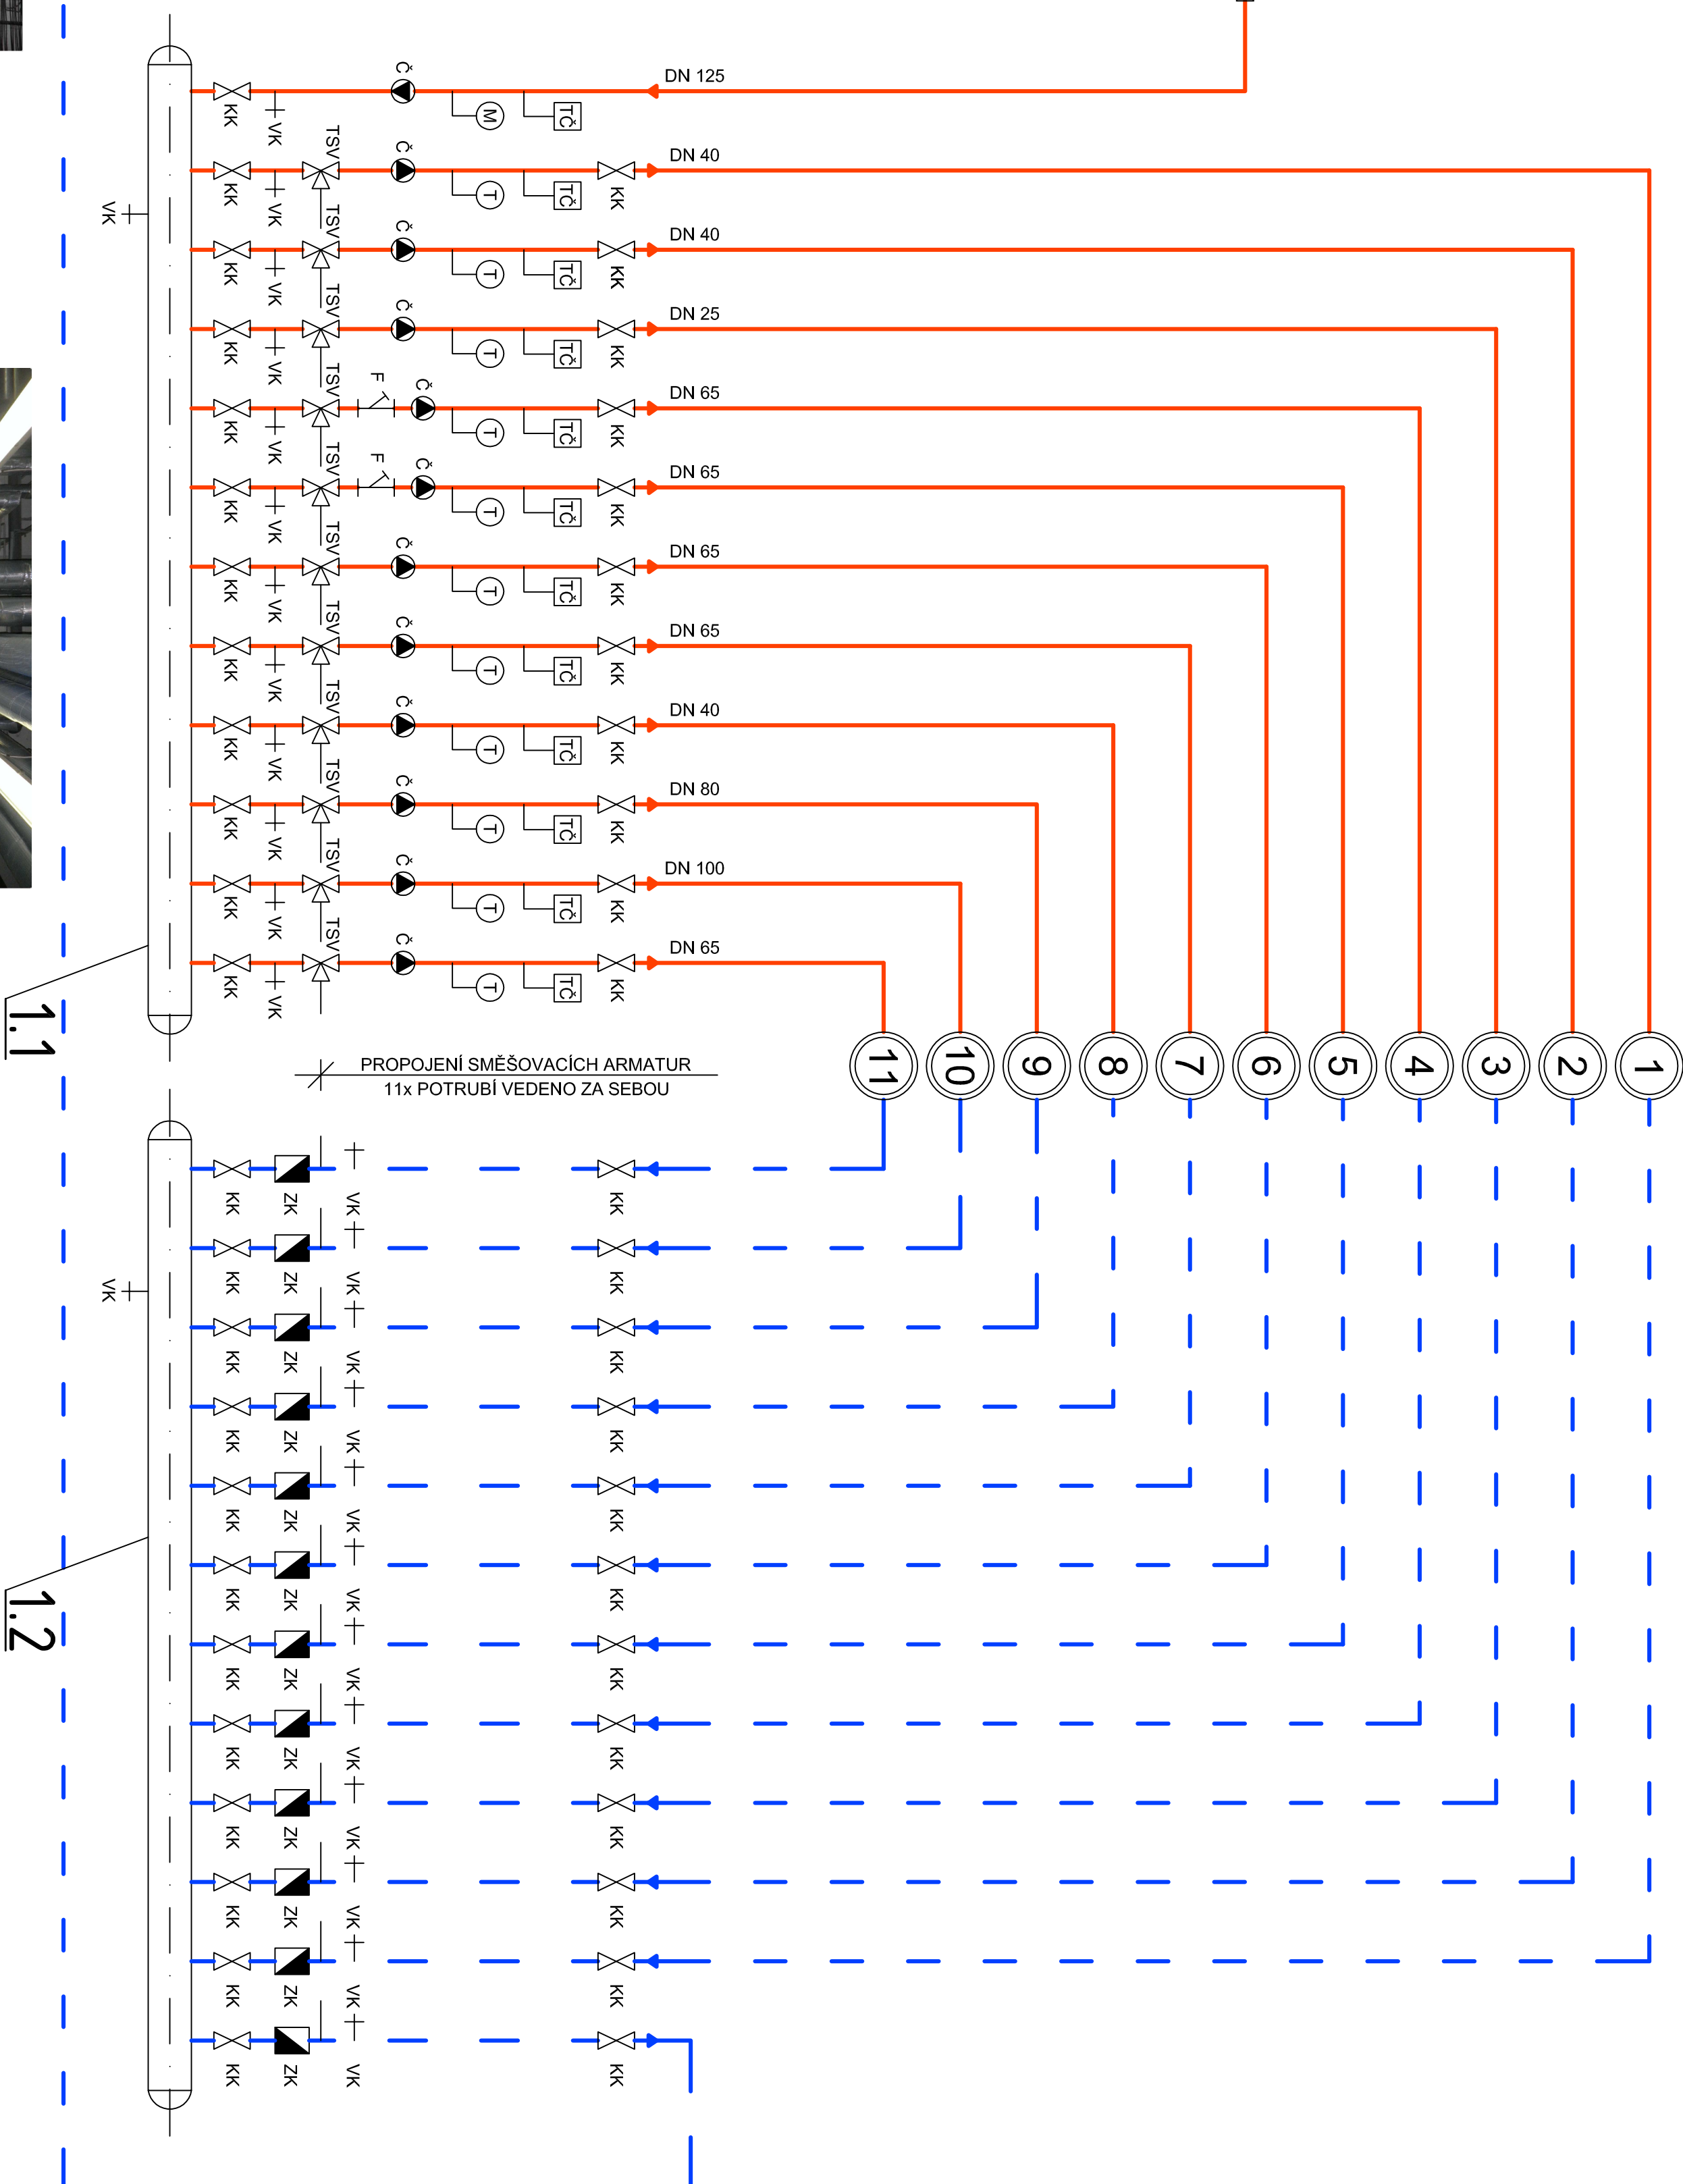
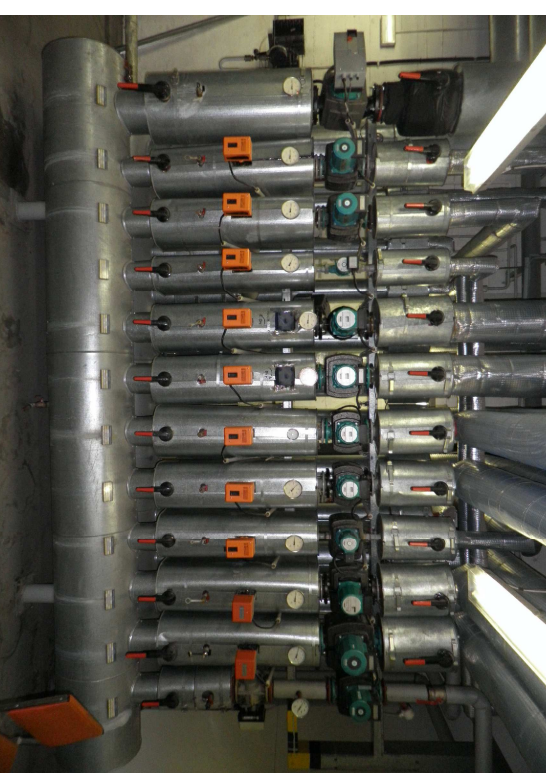


ZAKRESLENO DLE SKUTEČNÉHO PROVEDENÍ


ODBĚRNÁ MÍSTA, VIZ. LEGENDA ODBĚRNÝCH MÍST

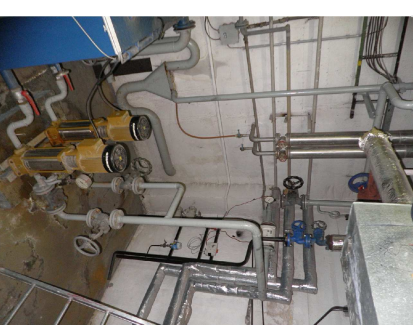

PŘÍPRAVA TV
DLE VÝKRESU D_02

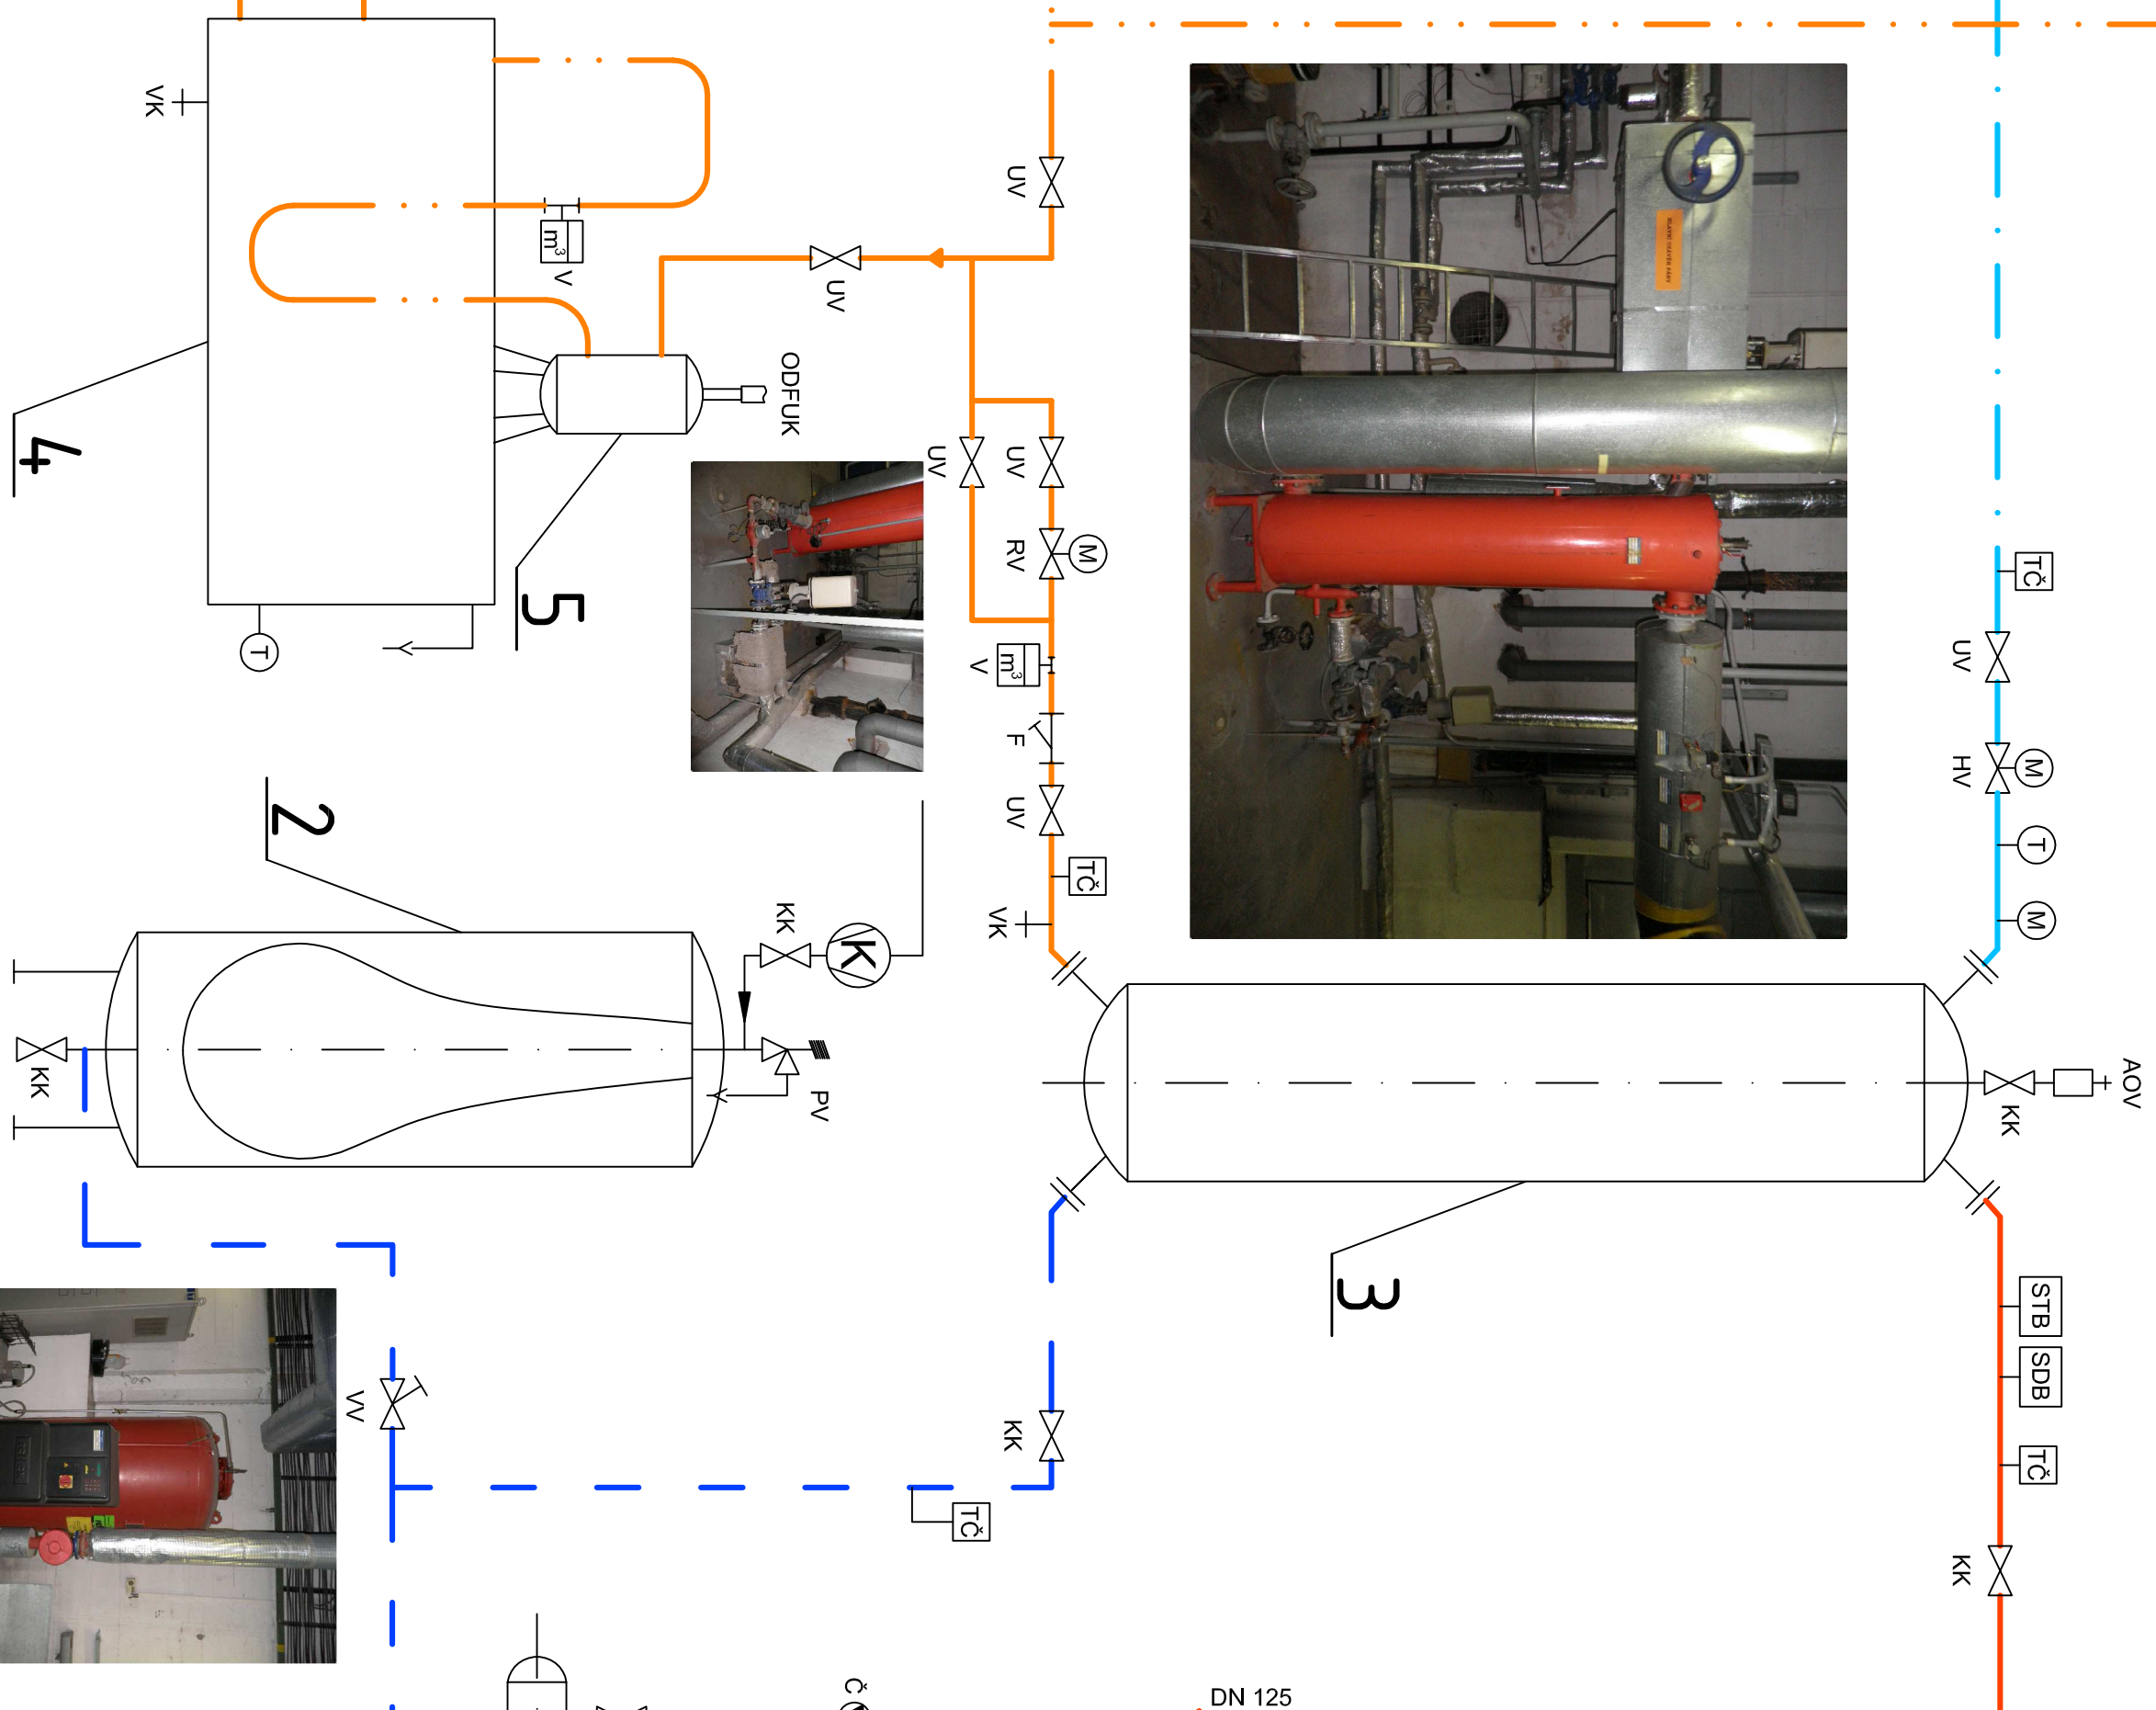

LEGENDA POTRUBÍ

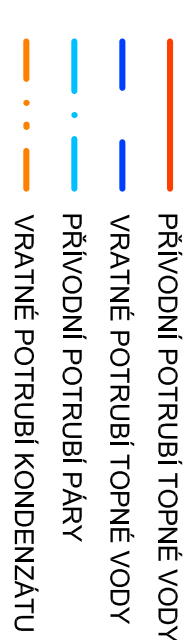

LEGENDA ZAŘÍZENÍ


- 1.1 ROZDELOVAČ
- 1.2 SBERAČ
- 2 TLAKOVÁ EXPAZNÍ NADoba REFLEXOMAT 500 L
- 3 PREDNACÍ STANICE PARY 1 500 KW
- 4 KONDENZATNI MDRŽ
- 5 KALNIK

LEGENDA ARMATURA

- | | |
|-----|-------------------------------|

LEGENDA ODBĚRNÝCH MÍST


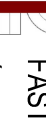DIPLOMOVÁ PRÁCE		VIT BRNO FAST	
STUDENT:	Be. Miroslav TULÁČ	 ÚSTAV TECHNICKOH ZABUDOVÁNÍ	
VELOCITAŘ PRÁCE:	Ing. Miroslav POLJANSKÝ, Ph.D.		
NÁZEV PRÁCE:	KOMBINOVANÁ VÝROBA TEPLA A ELEKTRIČKÉ ENERGIE		
