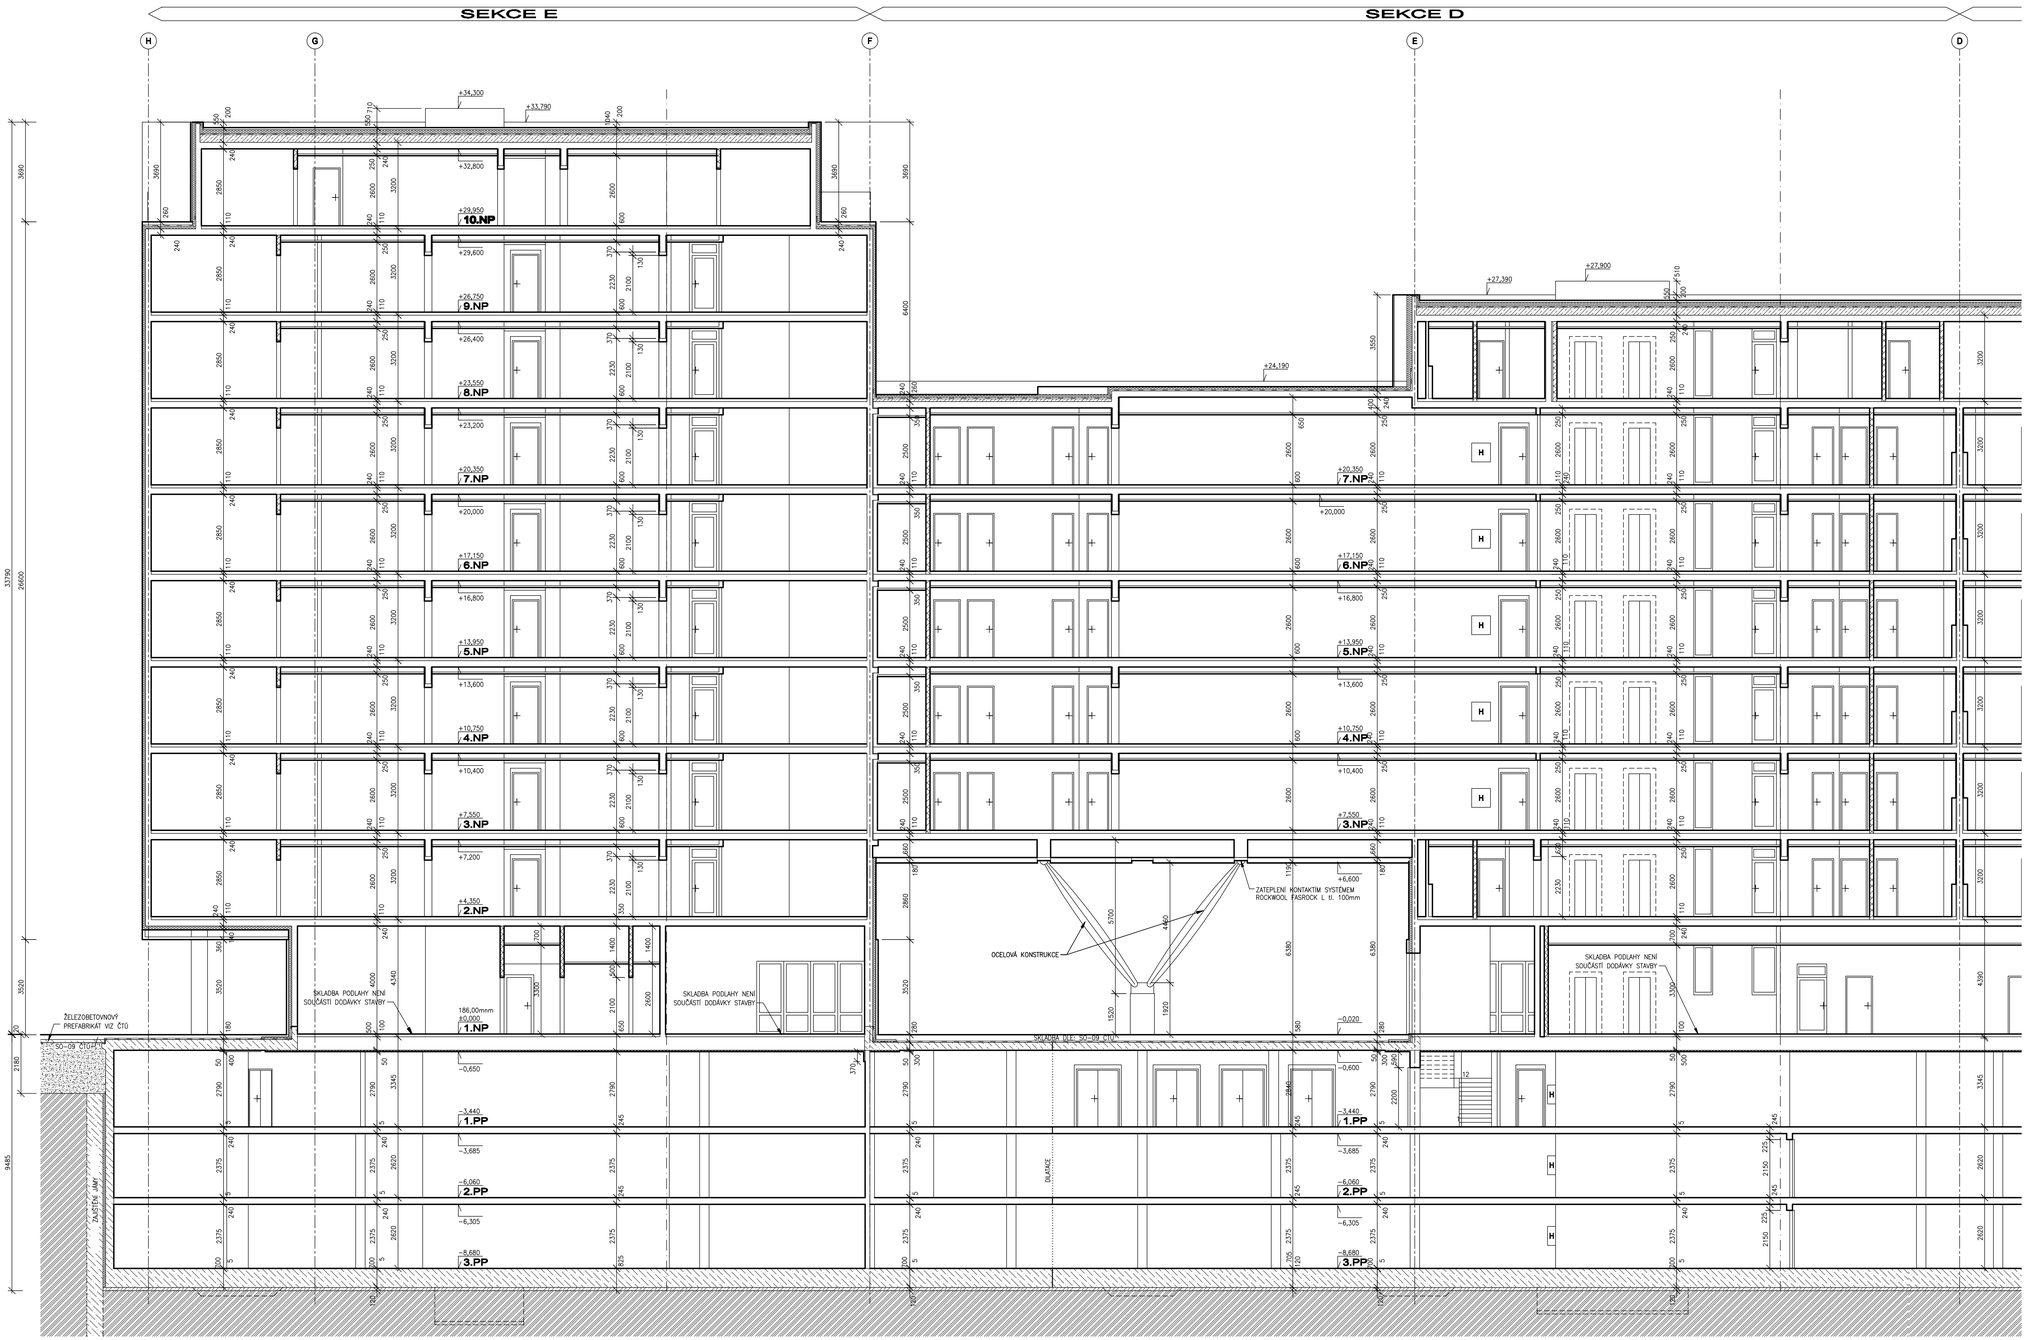

LEGENDA MATERIÁLŮ

- ŽELEZOBETONOVÉ KONSTRUKCE MONOLITICKÉ (TŘÍDA BETONU A VÝZTUŽE VIZ STATICKÁ ČÁST)
- ŽELEZOBETONOVÉ KONSTRUKCE MONOLITICKÉ VODOTĚSNÉ (TŘÍDA BETONU A VÝZTUŽE VIZ STATICKÁ ČÁST)
- ŽELEZOBETONOVÉ PREFABRIKOVANÉ KONSTRUKCE
- PODKLADNÍ BETON A BETONOVÉ MAZANINY - B20
- ZDIVO Z TVÁRNIC DĚROVANÝCH P+D (NAPŘ: THERMOPOR P+D 240 N 04) / (NAPŘ: THERMOPOR P+D 175 N 17)
- PŘÍČKY Z TVÁRNIC DĚROVANÝCH P+D - STANDARTNÍ / AKU (NAPŘ: THERMOPOR P+D 115 N 11 / AKU 115 RZ P+D)
- PŘÍČKY Z CIHEL CV 14
- SÁDROKARTONOVÉ PŘÍČKY A PŘEDSTĚNY - OBECNĚ
- TEPELNÁ IZOLACE - OBECNĚ
- HYDROIZOLACE - OBECNĚ
- PAROZÁBRANA - OBECNĚ
- ROSTLÝ TERÉN - OBECNĚ
- NÁSYPY A PODSYPY - OBECNĚ
- DILATACE — DILATAČNÍ SPÁRA

MATERIÁLY S POZNÁMKOU "OBECNĚ" JSOU PŘESNĚ SPECIFIKOVÁNY V POZNÁMKÁCH NA VÝKRESE, V TEXTOVÝCH PŘÍLOHÁCH NEBO V JINÝCH ČÁSTECH DOKUMENTACE

● OZNAČENÍ DVEŘÍ S POŽÁRNÍ ODOLNOSTÍ

POZNÁMKY:

- PŘEKLADY NAD PROSTUPY PRO TZB VE ZDĚNÝCH PŘÍČKÁCH tl. 150 mm BUDOU ŘEŠENY DVOJICÍ ÚHELNÍKŮ 30/30/3 S MIN. ULOŽENÍM 150 mm. TOTO PLATÍ PRO OTVORY VĚTŠÍ NEŽ 1/3 DÉLKY POUŽITÉ PŘÍČKOVKY A MENŠÍ NEŽ 700mm. ÚHELNÍKY BUDOU NA OBOU KONCÍCH KONSTUKČNĚ SPOJENY ÚPALKY PLOCHÉ OCELI NEBO KARI SÍTĚ. TYTO PŘEKLADY BUDOU OPATŘENY 2x ZÁKLADNÍM NÁTĚREM A POD OMÍTKOU PŘETAŽENY PLETIVEM. PRO DVEŘNÍ OTVORY A OTVORY ŠÍŘKY 700mm A VĚTŠÍ OBECNĚ BUDOU POUŽITY TYPOVÉ PŘEKLADY ZE SORTIMENTU VÝROBCE POUŽITÝCH CIHELNÝCH BLOKŮ
- PŘEKLADY NAD OTVORY VE ZDĚNÝCH NOSNÝCH KONSTRUKCÍCH Z CIHELNÝCH DĚROVANÝCH BLOKŮ BUDOU ŘEŠENY POMOCÍ SYSTÉMOVÝCH PŘEKLADŮ VÝROBCE, MINIMÁLNÍ ULOŽENÍ DLE TECHNOLOGICKÝCH POŽADAVKŮ VÝROBCE
- VEŠKERÉ POTRUBÍ ZTK, KTERÉ PROCHÁZÍ PŘED ŽB MONOLITICKÝMI KONSTRUKCEMI, BUDE ZAPLENTOVÁNO SDK PŘEDSTĚNOU DLE STANDARDNÍHO DETAILU DODAVATELE SDK SYSTÉMU (NAPŘ. U SYSTÉMU KNAUF "W 612")
- V POŽÁRNĚ DĚLÍCÍCH KONSTRUKCÍCH BUDOU PROSTUPY PROTIPOŽÁRNĚ DOTĚSNĚNY TMELY A MANŽETAMI (např. HILTI, PROMAT, INTUMEX) S POŽADOVANOU ODOLNOSTÍ PROSTUPUJÍCÍ KONSTRUKCE.
- DOTĚSNĚNÍ PROSTUPŮ BUDE PROVÁDĚNO ODBORNOU FIRMOU S AKREDITACÍ A POUŽITÉ MATERIÁLY BUDOU DOLOŽENY ATESTEM.
- SDK PŘEDSTĚNY JSOU DO VÝŠKY 1200mm, POKUD NENÍ UVEDENO JINAK

DATUM REVIZE	VYPRACOVAL	VYDAL	POPIS REVIZE

±0,000 = 186,000 mnm Bpv

INVESTOR:
PRAGUE MARINA a.s.
Jankovcova 1569/2c
170 00 Praha 7

AKCE:
PRAGUE MARINA
Jankovcova ulice, Praha 7
DOKUMENTACE SKUTEČNÉHO PROVEDENÍ STAVBY

DÍL:
E - SO-01c
Bytový dům C

ARCHITEKT:
Chapman Taylor
Jiltská 353/4, Praha 1
tel.: 224 214 121, fax: 224 214 122

GENERÁLNÍ PROJEKTANT:
Chapman Taylor
Jiltská 353/4, Praha 1
tel.: 224 214 121
fax: 224 214 122

ZPRACOVATEL ČÁSTI:
STOPRO SPOL. S R.O.
Radlická 37/901, 150 00 Praha 5
tel.: 251 556 544, fax: 251 554 085
e-mail: stopro@stopro.cz

HIP: Jiří Kos

VYPRACOVAL: Květoslava Kavanová

KONTROLOVAL: Ing. Michal Novák

ČÁST: ARCHITEKTONICKO - STAVEBNÍ ČÁST

ZAKÁZKA: 581

NÁZEV PŘÍLOHY:
ŘEZ A-A
SEKCE D, E

PARÉ:

FORMÁT: 10 A4

1.VYDÁNÍ:	DATUM:	MĚŘÍTKO:
15/07/2008	15/07/2008	1 : 100

STUPEŇ:	DÍL:	ČÁST:	ČÍSLO:	PŘÍLOHA:	REVIZE:
DSPS	E-SO01c	ARS	3000b	R	00